



DI/2263/09/2.10.09 (14)
**CHORZOWSKO - ŚWIĘTOCHŁOWICKIE PRZEDSIĘBIORSTWO
WODOCIĄGÓW I KANALIZACJI**

Spółka z o.o.

41-500 CHORZÓW, ulica SKŁADOWA 1

http://www.chspwik.pl e-mail: sekretariat@chspwik.pl

NIP: 627-24-73-827
REGON: 278169870

Sąd Rejonowy w Katowicach
Wydział Gospodarczy
Krajowego Rejestru Sądowego
Nr KRS: 0000197406

DYREKCJA: 32 241 32 77-8; 32 349 46 09-10
SEKRETARIAT: tel. 32 349 46 22; fax 32 234 94 624
DZIAŁ SPRZEDAŻY I ROZLICZEŃ Z ODBIORCAMI: 32 349 46 06-7

II/AN- 195/11247/66/09

11
7.12.2009
p. i. Sobczak
08.10.2009.

Tramwaje Śląskie S.A.
ul. Inwalidzka 5
41-506 Chorzów

Chorzów, 28-09-2009
Tramwaje Śląskie S.A.
KANCELARIA
Wysł. 2009 -10- 06
L.dz. 4618
Skierowano do D. P. Nowak

dot: wydania warunków technicznych odprowadzenia ścieków bytowych i wód opadowych z terenu Tramwaje Śląskie przy ulicy Inwalidzkiej 5 w Chorzowie.

W odpowiedzi na Państwa wniosek z dnia 16-09-2009 roku informujemy: 6.10.

I. Odbiór ścieków

Odbiornikiem ścieków bytowych i wód opadowych w ilości jak w Państwa wniosku może być kanalizacja Ko-0,5 w ulicy Inwalidzkiej, pokazana na planie kolorem brązowym. Włączenie do kanalizacji CHSPWiK Spółka z o.o. należy wykonać poprzez istniejącą bądź projektowaną studnię rewizyjną .

Preferuje się projektowanie przyłączy kanalizacyjnych w technologii PCV-U klasy S.

Dopuszcza się stosowanie dostępnych technologii na rynku –w zależności od rodzaju ścieków np. kamionka itp.

II. Dokumentacja Projektowa -Wykonawcza

Zgodnie z powyższymi warunkami technicznymi należy przedstawić projekt wykonawczy, branżowy kanalizacyjny, który winien zawierać:

1. opis techniczny,
2. warunki techniczne podłączenia,
3. zestawienie materiałów,
4. część rysunkowa,
 - plan sytuacyjny na mapie zasadniczej SUW do celów projektowych,
 - profil przyłącza kanalizacyjnego,
 - rysunki szczegółowe rozwiązań technicznych.

Przy projektowaniu sieci zewnętrznych należy dołączyć protokół z Zespołu Uzgadniania Dokumentacji.

Warunkiem rozpoczęcia budowy przyłącza kanalizacyjnego jest podpisanie stosownej umowy z przedsiębiorstwem dotyczącej „realizacji przyłączy kanalizacyjnych.”

III. Warunki techniczne wykonania i odbioru przyłącza kanalizacyjnego.

Po uzgodnieniu dokumentacji projektowej i spełnieniu warunku jakim jest podpisanie umowy realizacyjnej z przedsiębiorstwem, należy zlecić pisemnie nadzór techniczny – branżowy na druku- załącznik nr.2 na 7 dni przed rozpoczęciem robót.

Wszelkie uszkodzenia uzbrojenia podziemnego powstałe podczas prac budowlanych związanych z budową w/w przyłącza będą usuwane na koszt Inwestora.

Po wykonaniu przyłącza kanalizacyjnego w pasie ich ułożenia licząc po obu stronach osi przewodu ułożonego w ziemi, w odległości 1,5m (pas technologiczny-3,0m) inwestor nie posadzi elementów małej architektury, innych budowli oraz nie dokona nasadzeń drzew i krzewów.

Przy wystąpieniu awarii przyłącza kanalizacyjnego w/w teren (pas technologiczny) będzie dostępny do rozkopu oraz naprawy i konserwacji przedmiotowego uzbrojenia sieciowego.

W przypadku awarii, której usunięcie zostało zlecone do CHŚPWIK Spółka z o.o. przedsiębiorstwo nie będzie ponosiło kosztów związanych z odtworzeniem niewłaściwie posadowionych obiektów budowlanych, małej architektury czy składnika roślinnego t.j. drzew i krzewów.

Do odbioru końcowego przyłącza kanalizacyjnego

Inwestor winien dostarczyć:

- protokoły odbioru robót zanikowych -podsypki i obsypki, montażu technologicznego
- rysunek powykonawczy z naniesieniem ewentualnych zmian w stosunku do projektu technicznego,
- pełna geodezyjna dokumentacja powykonawcza (mapa zasadnicza, szkice polowe, wykaz współrzędnych (X,Y,Z), karty studni - włączeniowej i rewizyjnej na granicy działki),
- oświadczenie kierownika budowy o wykonaniu robót zgodnie z dokumentacją, naniesionymi zmianami i prawem budowlanym,
- raport z prześwietlenia kanalizacji telewizją przemysłową wraz z materiałem filmowym.

Granice eksploatacji przyłącza kanalizacyjnego przez przedsiębiorstwo ustala się na studni włączeniowej .

Warunki techniczne podłączenia do sieci CHŚPWIK spółka z o.o. są ważne dwa lata od daty wystawienia pisma.

Załącznik: 1. 1 egz. mapy zasadniczej
2. druk zlecenia nadzoru

K/O;

TE-C
II-a/a

Członek Zarządu
Dyrektor Inwestycyjny


Bartłomiej Jarocho

data czynnika do planu 1/247

POMIAR POWYKONAWCZY PARKINGU

SKALA 1:500

614-160/2008

miasto: Chorzów
 ulica: Inwalidzka
 m.z.: 531.214.193.1
 531.214.193.3

wykonął: P.U.G. i H. „VEKTOR” s.c.
 40-736 Katowice
 ul. Huculska 25/2
 tel. 032 252 81 10

Geodeta uprawniony
 nr rejestru 7927

inż. IRENEUSZ GRZEGOREK

wykonął:

ok os. ok

PREZYDENT MIASTA CHORZÓW
 Urząd Miasta - Wydział Geodezji i Gospodarki Nieruchomościami

Wyeksponowane na niniejszej mapie obiekty budowlane zostały zaktualizowane i dokonano powstania w wyniku inwentaryzacji przyjęto do projektu planu geodezyjnego i kartograficznego w dniu 26 MAJ 2008

zawierającego pod nr 614-160/2008

26 MAJ 2008

Z up. PREZYDENTA MIASTA
 (imię i nazwisko, podpis, stanowisko, służbowe oznaki upoważnienia)

Inspektor
mgr inż. Barbara Wojciechowska
 Nr św. 19624

PREZYDENT MIASTA CHORZÓW
 Urząd Miasta - Wydział Geodezji i Gospodarki Nieruchomościami


Zgodnie z art. 18 ustawy z dnia 17 maja 1989r. Prawo Geodezyjne i Kartograficzne (j. t. Dz. U. 100, poz. 1086 z 2000r. ze zm.) rozpowszechnianie, rozprowadzanie oraz reprodukcowanie w celu rozpowszechniania i rozprowadzania niniejszej mapy wymaga zezwolenia Służby

Z up. PREZYDENTA MIASTA
 (imię i nazwisko, podpis, stanowisko, służbowe oznaki upoważnienia)

Inspektor
mgr inż. Barbara Wojciechowska
 Nr św. 19624

Nie podlega opłacie skarbowej zgodnie z art. 3 ustawy z dnia 16 listopada 2006 r. o opłacie skarbowej (Dz. U. Nr 225, poz. 1635)

insp. B. Wojciechowska
 (stanowisko, imię i nazwisko, podpis)

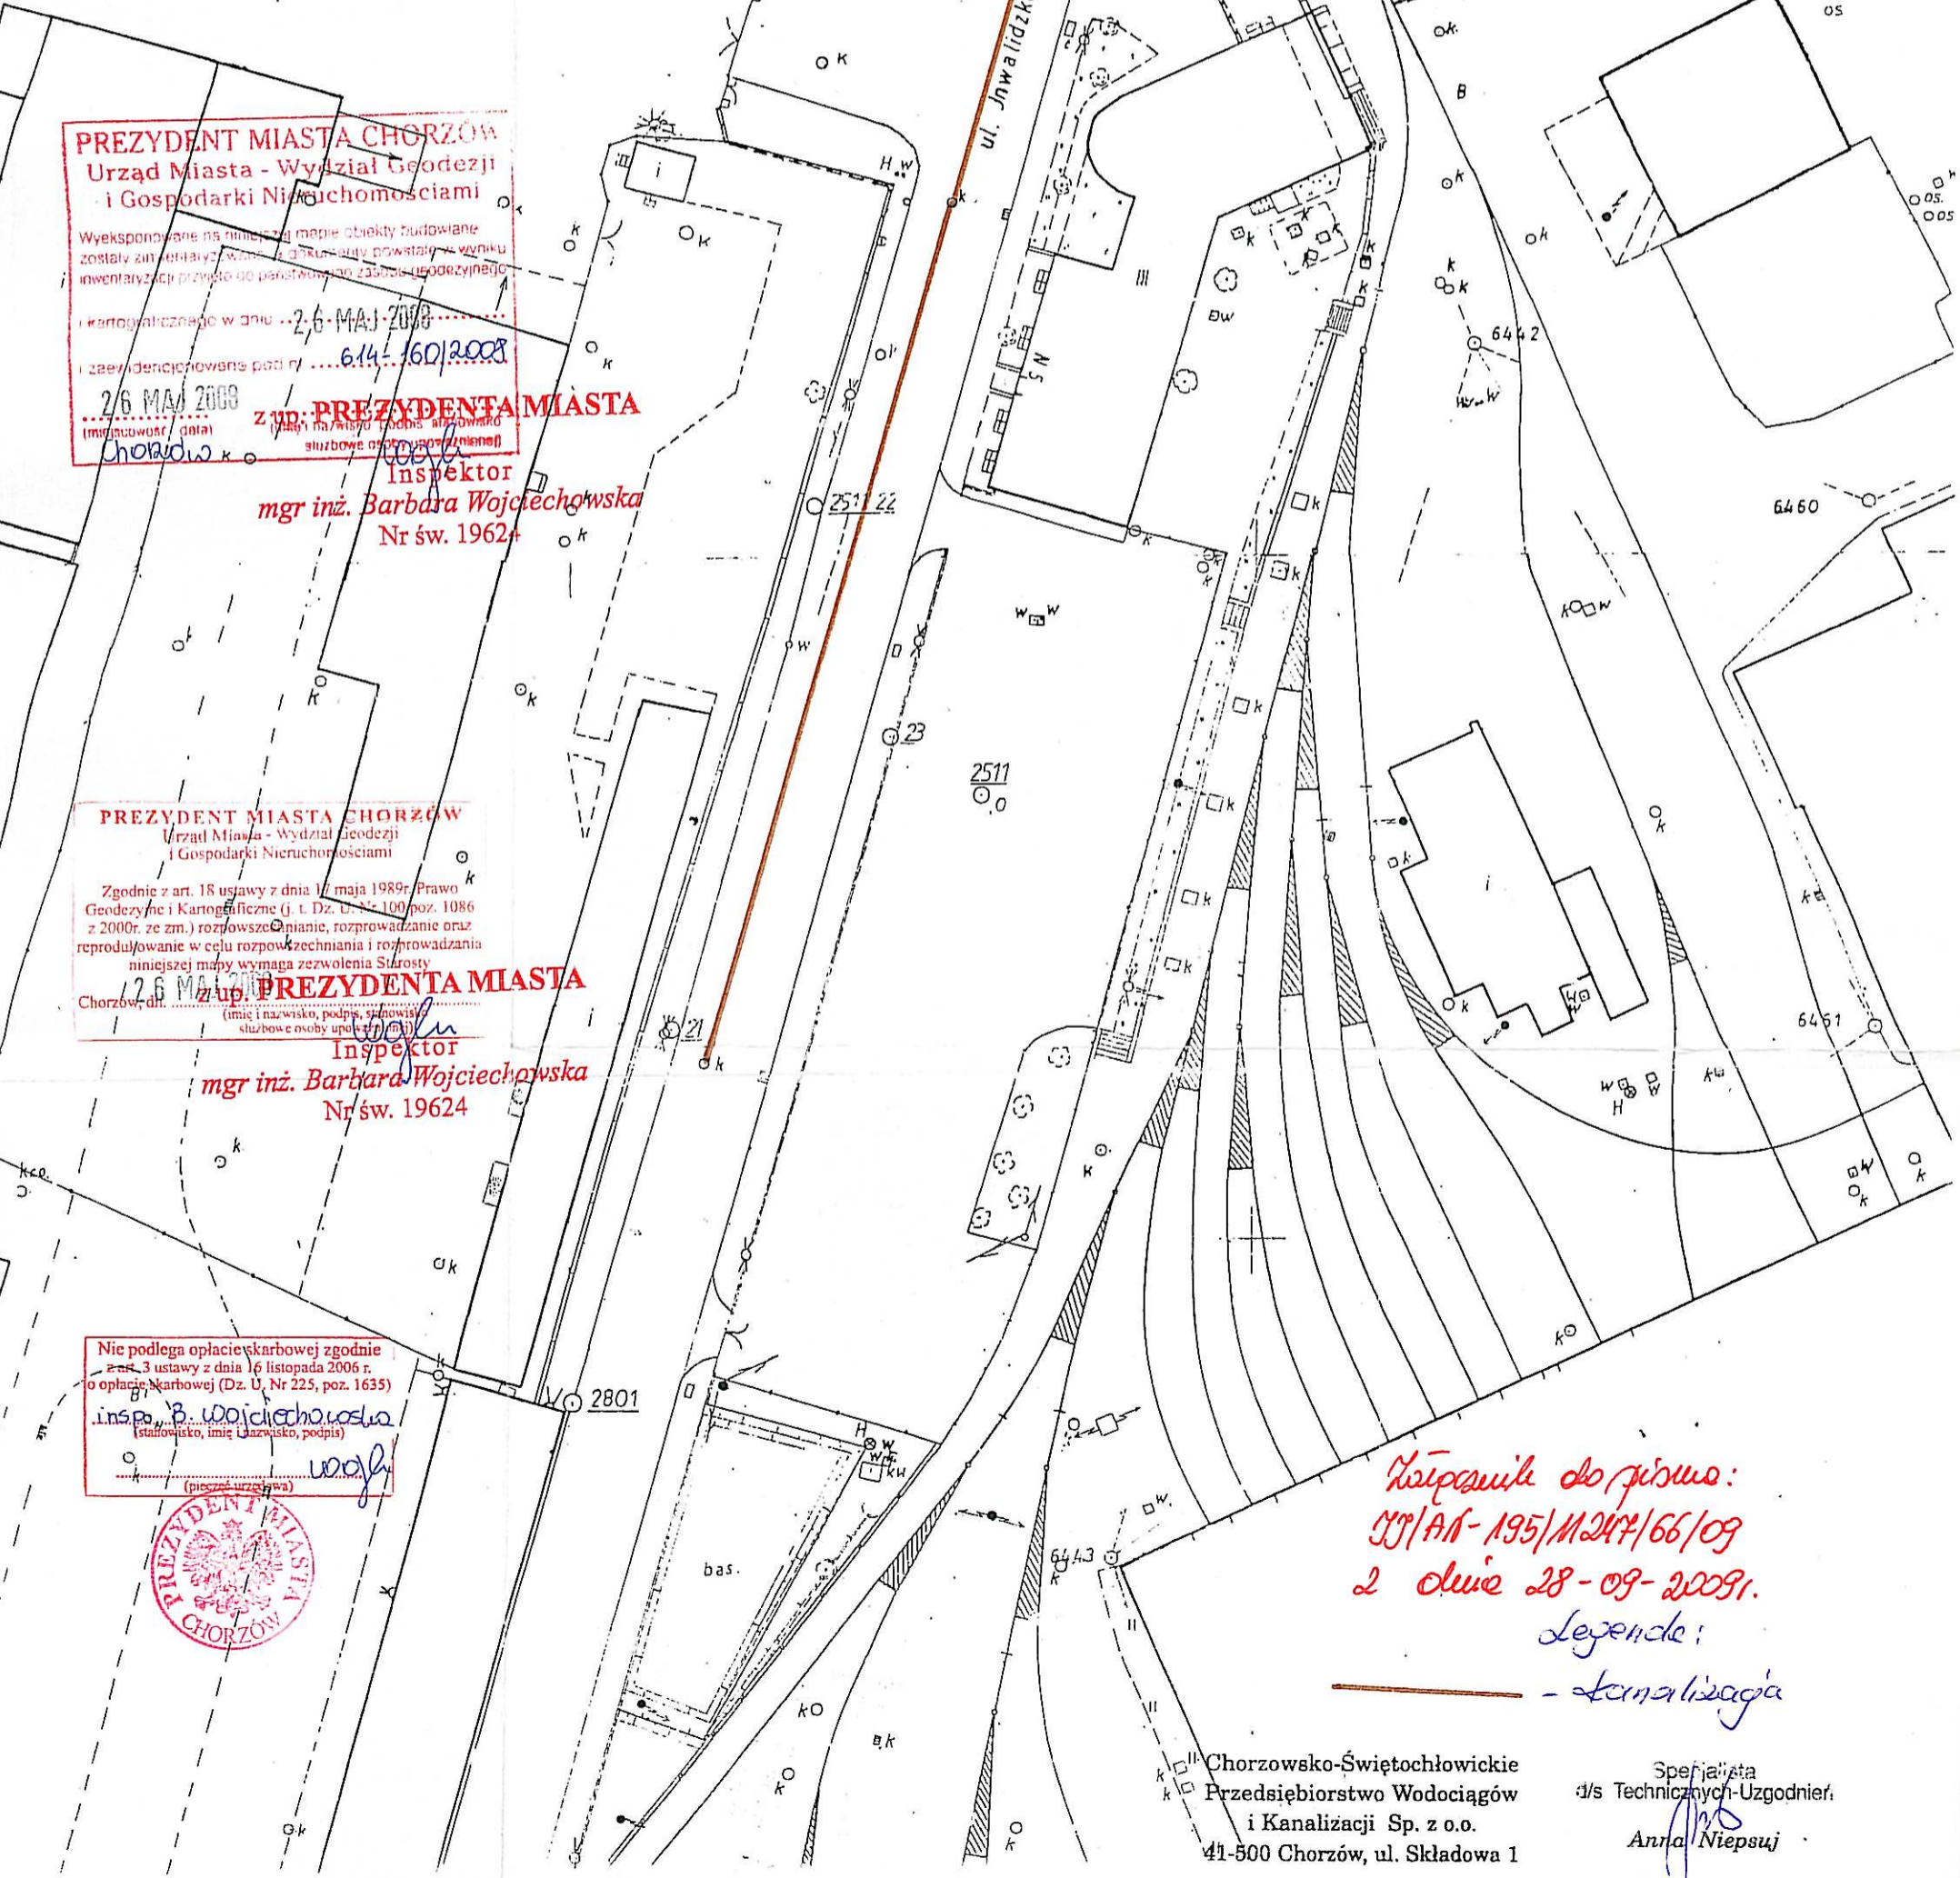

 2 dnia 28-09-2009r.*

*Legenda:
 — kanalizacja*

Chorzowsko-Swiętochłowickie
 Przedsiębiorstwo Wodociągów
 i Kanalizacji Sp. z o.o.
 41-500 Chorzów, ul. Składowa 1

Specjalista
 d/s Technicznych-Uzgodnień
 Anna Niepsuj