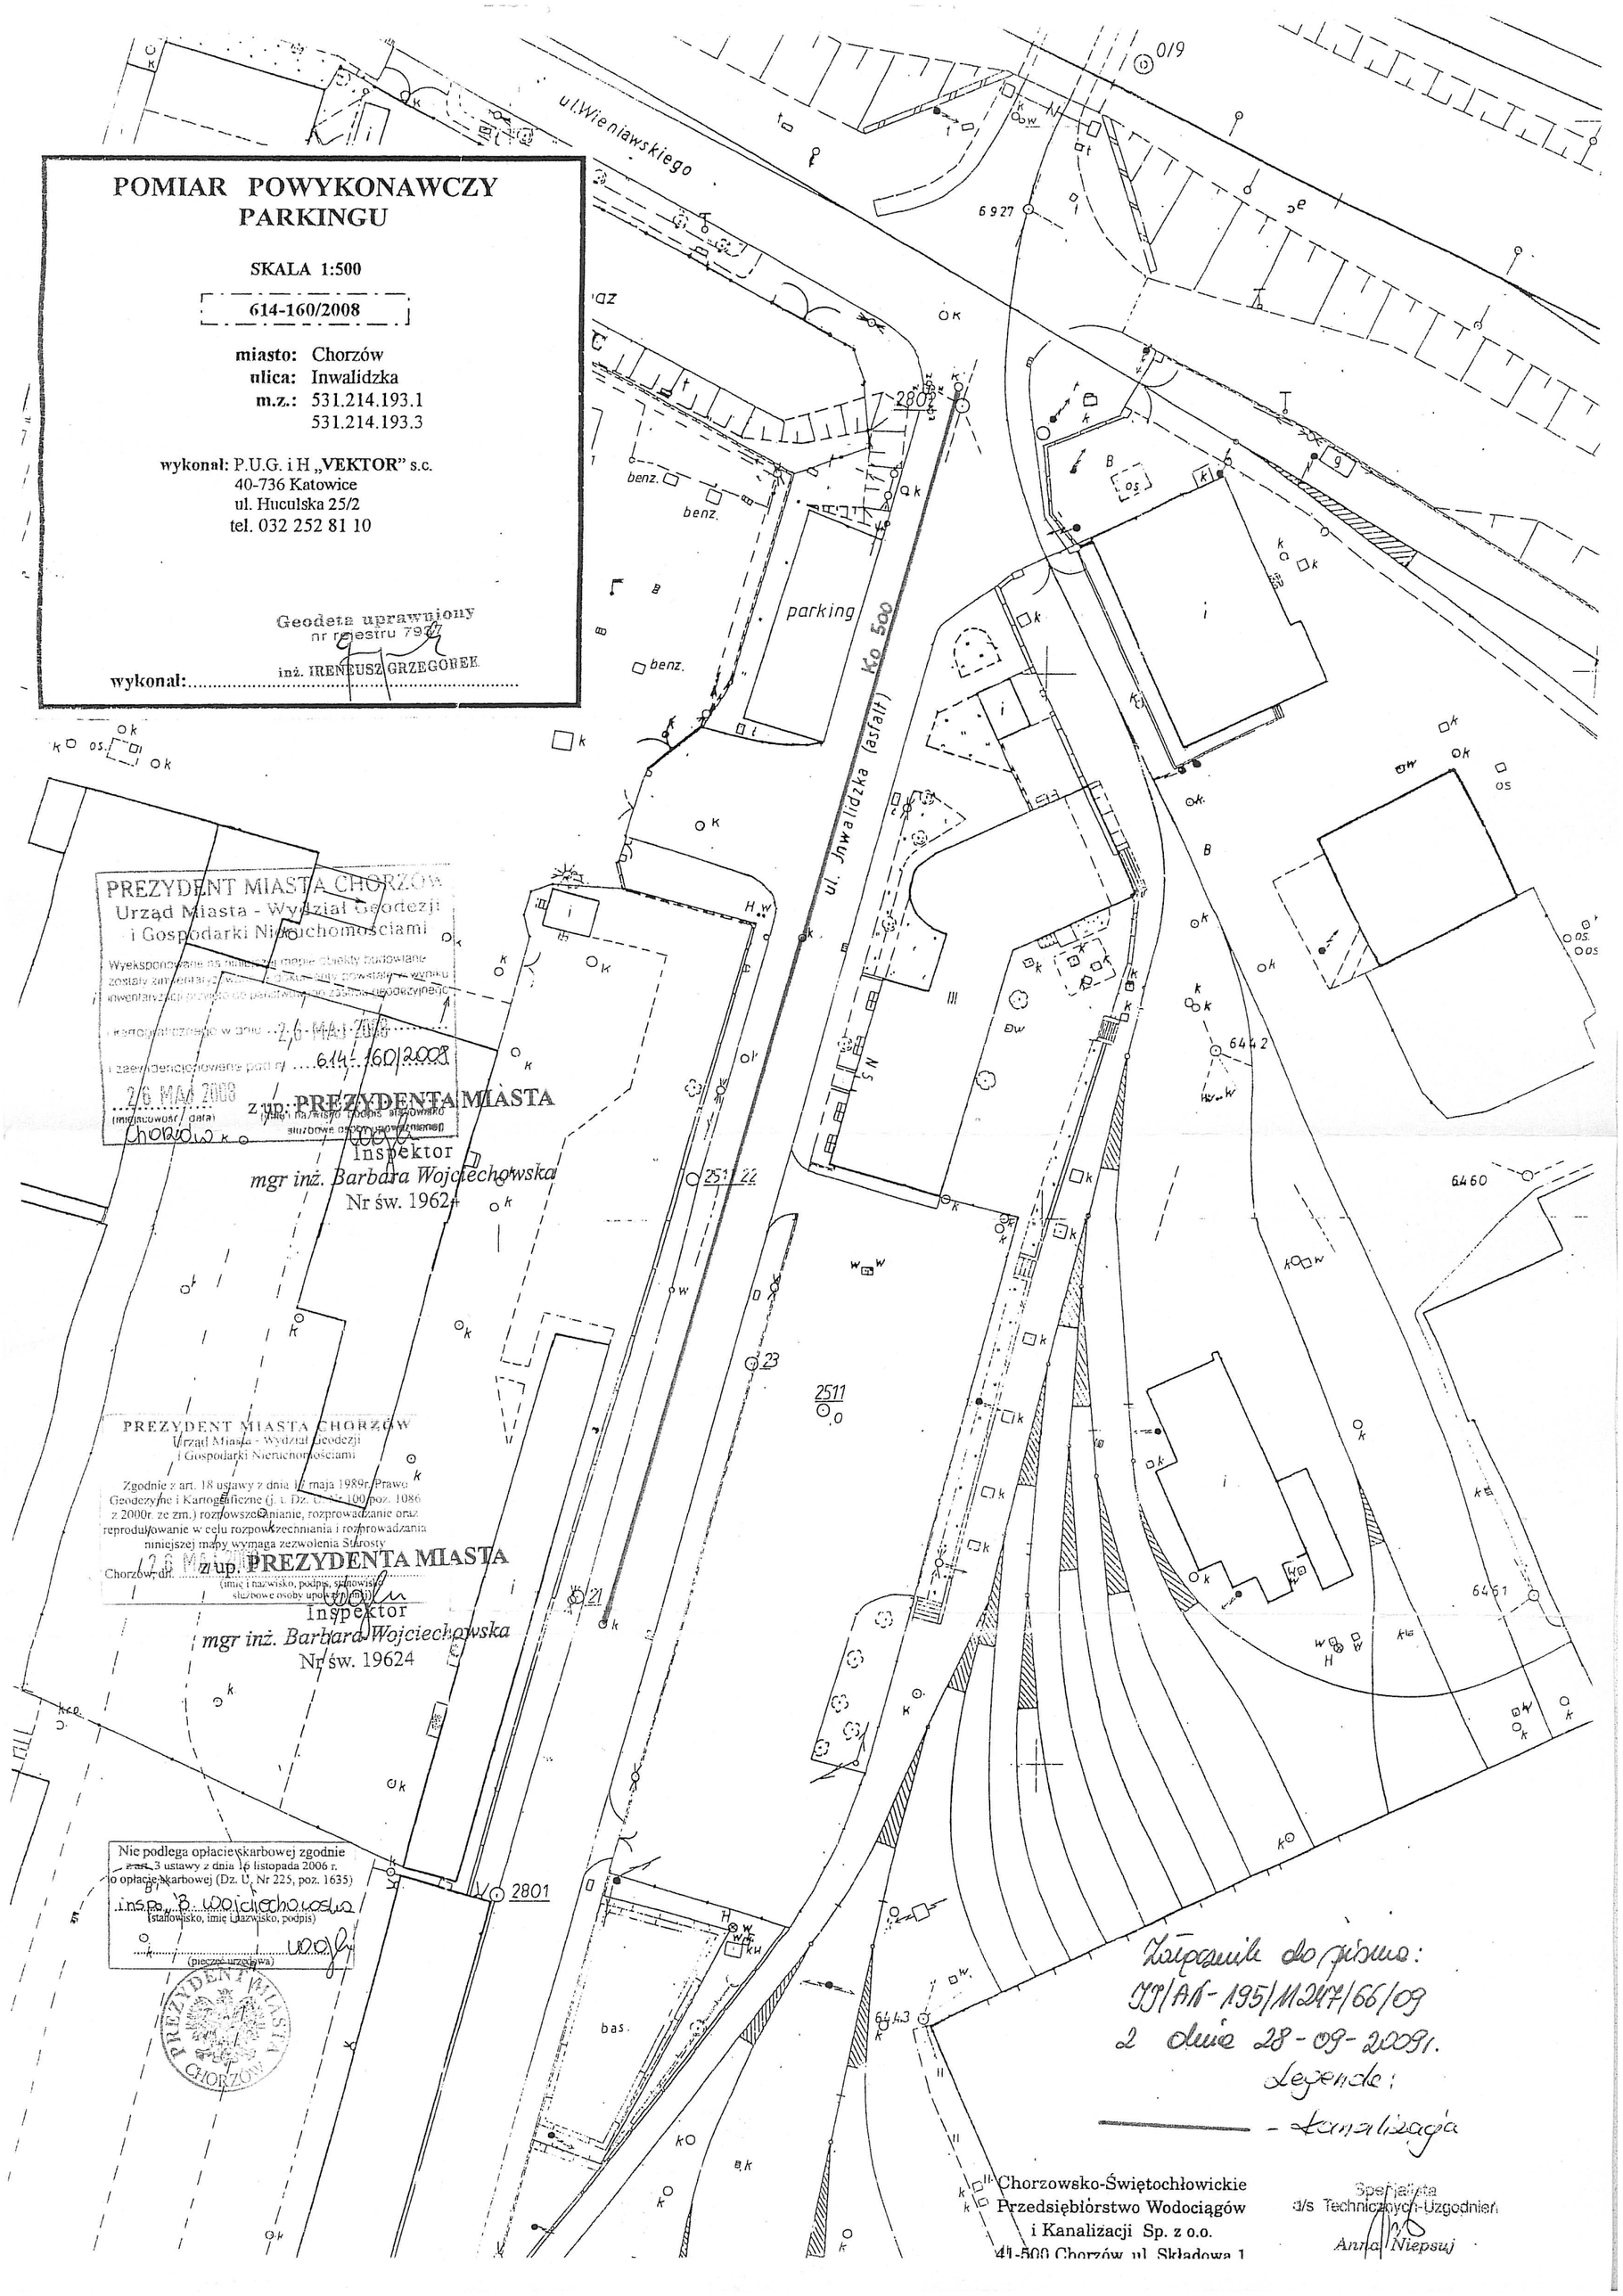

POMIAR POWYKONAWCZY PARKINGU

SKALA 1:500

614-160/2008

miasto: Chorzów
ulica: Inwalidzka
m.z.: 531.214.193.1
531.214.193.3

wykonał: P.U.G. i H „VEKTOR" s.c.
40-736 Katowice
ul. Huculska 25/2
tel. 032 252 81 10

Geodeta uprawniony
nr rejestru 7937
inż. IRENEUSZ GRZEGOREK

wykonał:.....

PREZYDENT MIASTA CHORZÓW
Urząd Miasta - Wydział Geodezji
i Gospodarki Nieruchomościami

Wyeksponowane na niniejszej mapie obiekty budowlane zostały zinwentaryzowane w dokumenty powstałe w wyniku inwentaryzacji przyjęto do państwowego zasobu geodezyjnego i kartograficznego w dniu 26 MAJ 2008 i zaewidencjonowane pod nr 614-160/2008

26 MAJ 2008
(miejscowość, data)
Chorzów

z up. PREZYDENTA MIASTA
(imię i nazwisko, podpis, stanowisko służbowe osoby upoważnionej)
Inspektor
mgr inż. Barbara Wojciechowska
Nr św. 19624

PREZYDENT MIASTA CHORZÓW
Urząd Miasta - Wydział Geodezji
i Gospodarki Nieruchomościami

Zgodnie z art. 18 ustawy z dnia 17 maja 1989r. Prawo Geodezyjne i Kartograficzne (j. t. Dz. U. Nr 100 poz. 1086 z 2000r. ze zm.) rozpowszechnianie, rozprowadzanie oraz reprodukowanie w celu rozpowszechniania i rozprowadzania niniejszej mapy wymaga zezwolenia Starosty

Chorzów, dn. 26 MAJ 2008
z up. PREZYDENTA MIASTA
(imię i nazwisko, podpis, stanowisko służbowe osoby upoważnionej)
Inspektor
mgr inż. Barbara Wojciechowska
Nr św. 19624

Nie podlega opłacie skarbowej zgodnie z art. 3 ustawy z dnia 16 listopada 2006 r. o opłacie skarbowej (Dz. U. Nr 225, poz. 1635)
inspektor B. Wojciechowska
(stanowisko, imię i nazwisko, podpis)
(pieczęć urzędowa)

PREZYDENT MIASTA CHORZÓW

Załącznik do pisma:
JJ/AN-195/11247/66/09
z dnia 28-09-2009r.
Legenda:
— - kanalizacja

Chorzowsko-Świętochłowickie
Przedsiębiorstwo Wodociągów
i Kanalizacji Sp. z o.o.
41-500 Chorzów, ul. Składowa 1

Specjalista
d/s Technicznych-Uzgodnień
Anna Niepsuj